


NOM. POLA	REZERWA WIEJCA	REZERWA WIEJCA	REZERWA WIEJCA	ALTUS 1/2LAMB. KOMPENSACYJNY	REZERWA LINIOWA	ALTUS 1/2LAMB. KOMPENSACYJNY	REZERWA DŁC	POMIAR WIEJCA SYSTEMU 1
N. POLA	2	4	6	8	10	12	14	16

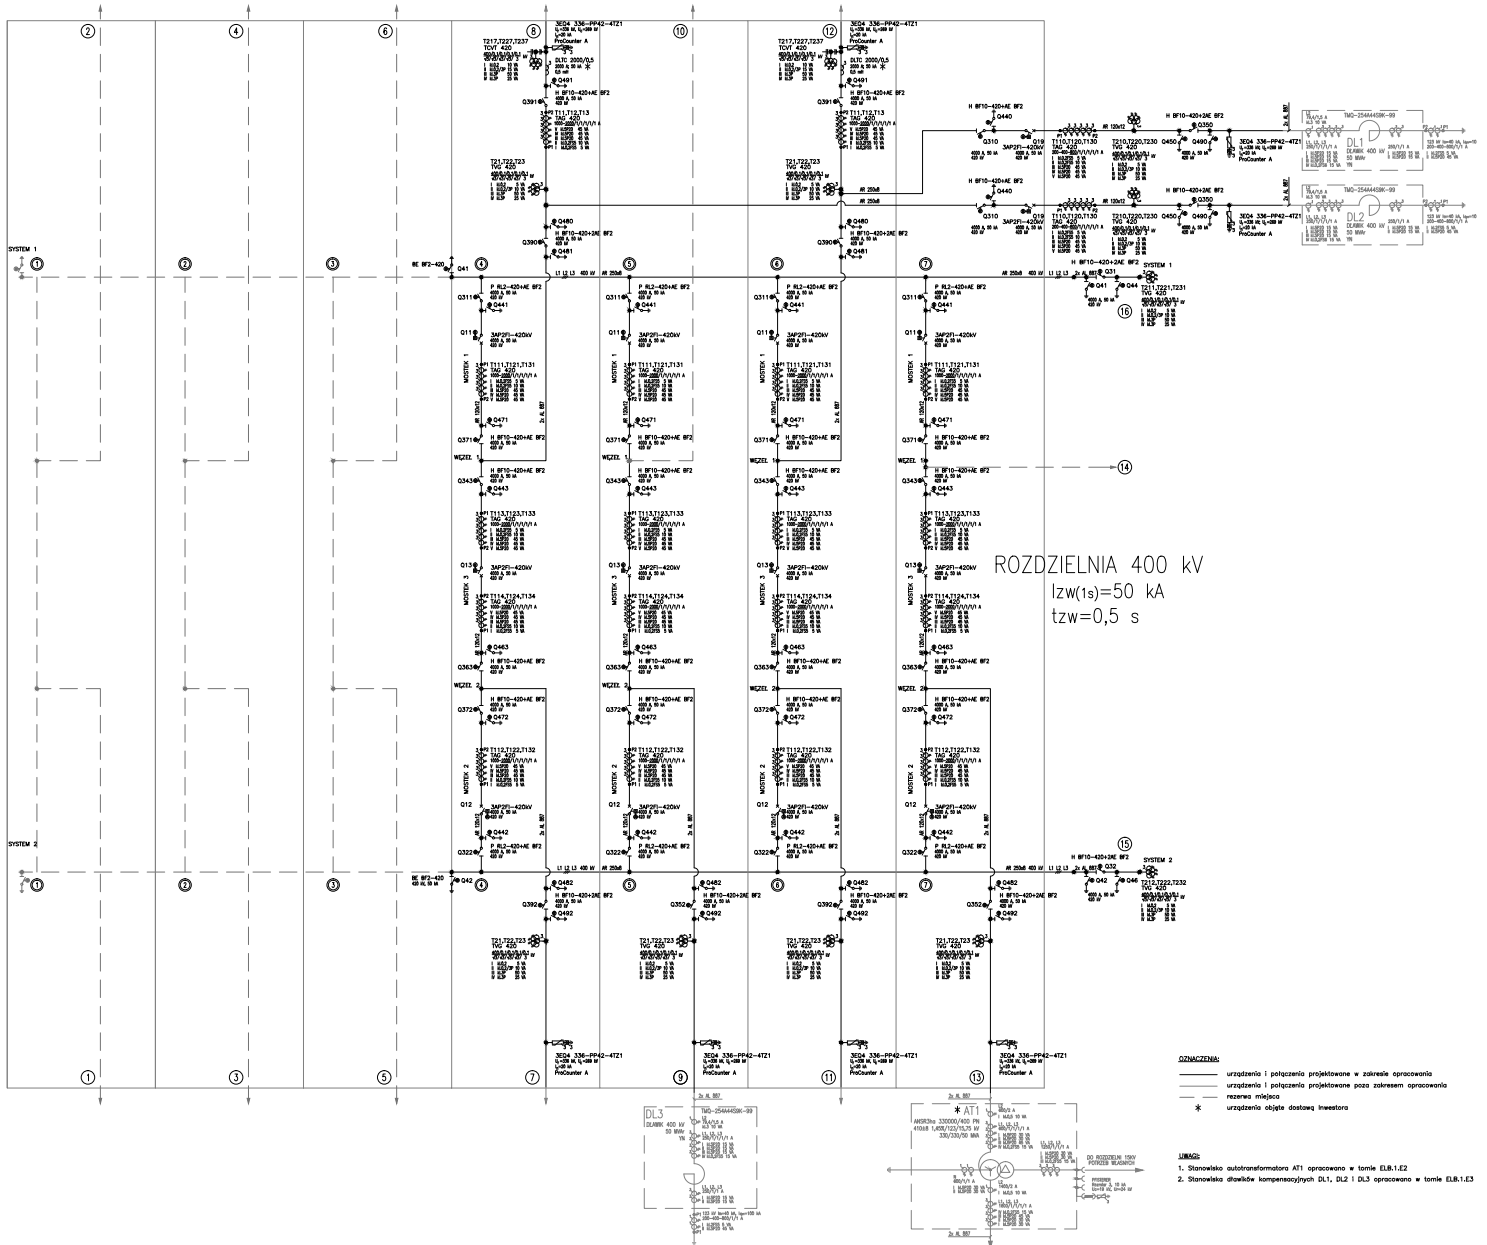

N. POLA	1	3	5	7	9	11	13	15
NOM. POLA	REZERWA WIEJCA	REZERWA WIEJCA	REZERWA WIEJCA	LINIA 2	DLAMB. DL3	LINIA 1	AUTOTRANSFORMATOR AT1	POMIAR WIEJCA SYSTEMU 2

BUDOWA STACJA 400/110 kV ELB.1.E2 ETAP II.8		 ENERGA.TELPROJEKT Schemat zasilający Rozdzielnia 400 kV
DOKUMENTACJA POWYKONAWCZA		
ETP: 0780	E1-02c 1/1	